
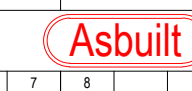


project	Inagro vzw - project Agrotopia	fase	Dakserre
onderdeel	koppevel aanzichten as 1		
		nummer 20170513	datum 04/06/2019
002.170513.003		schaal 1:50	
minimum 