
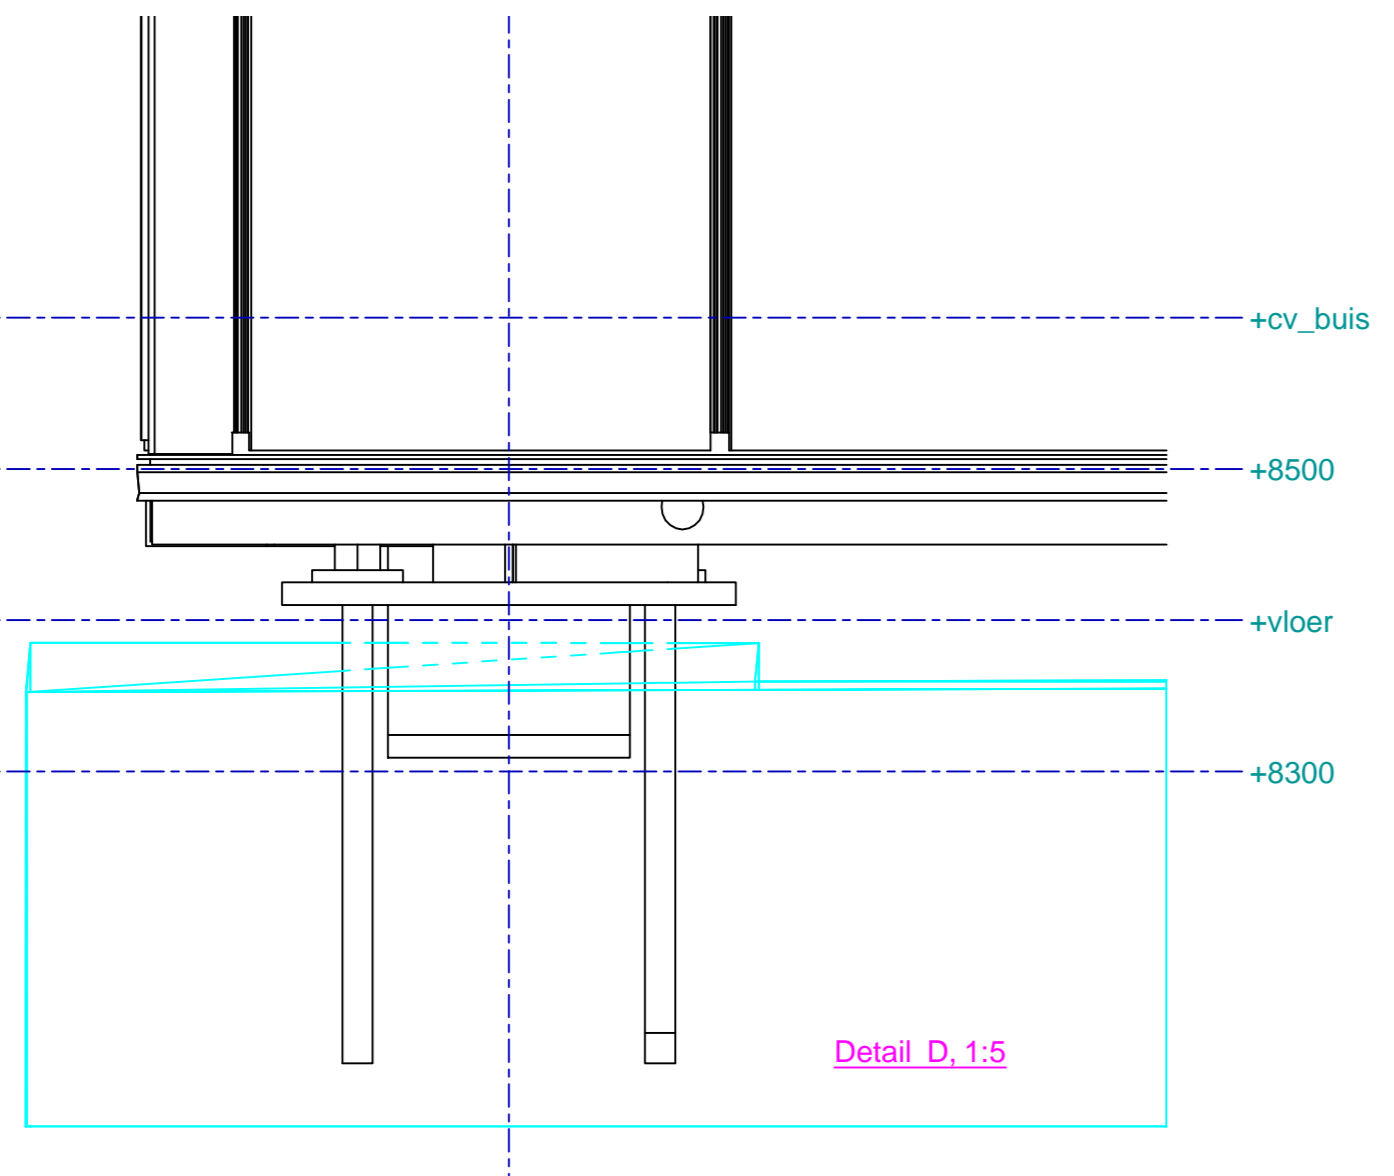
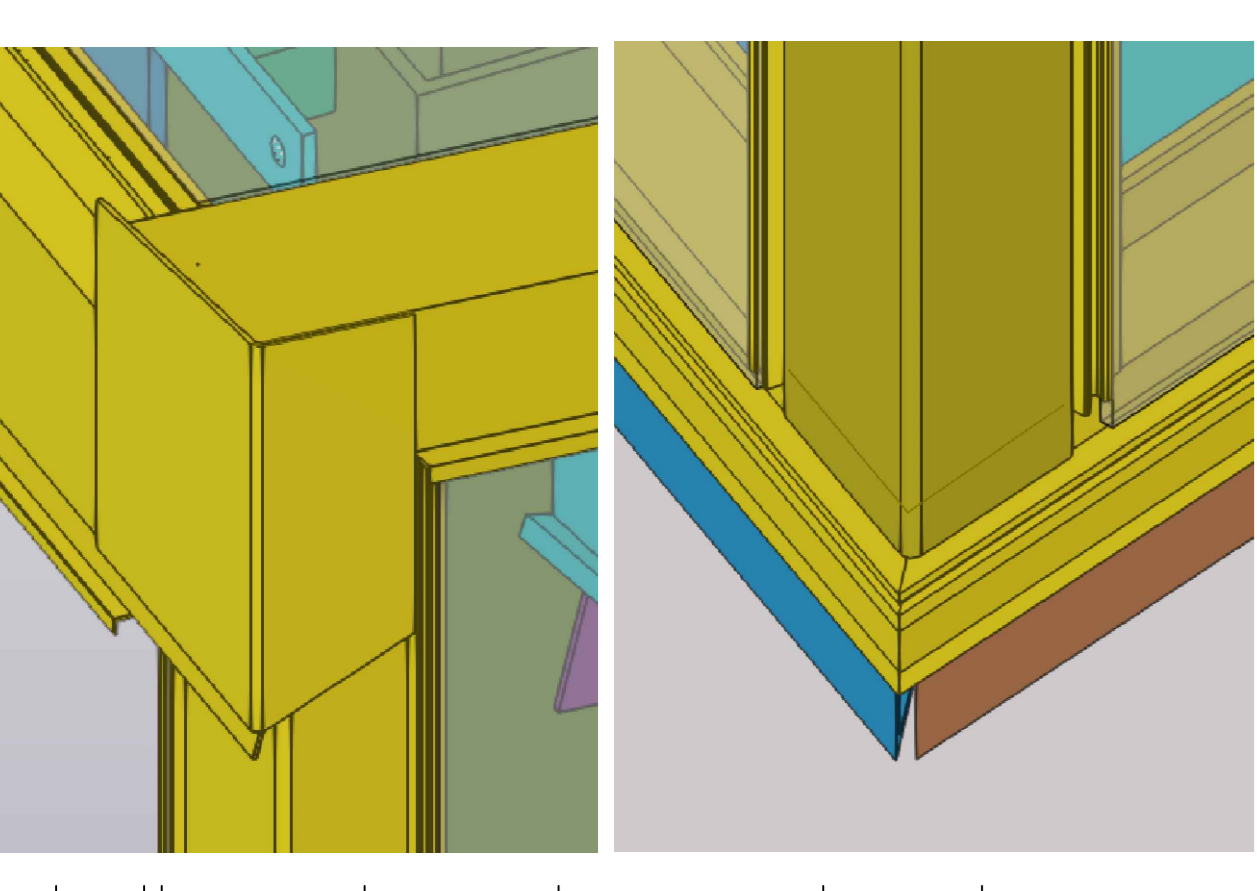
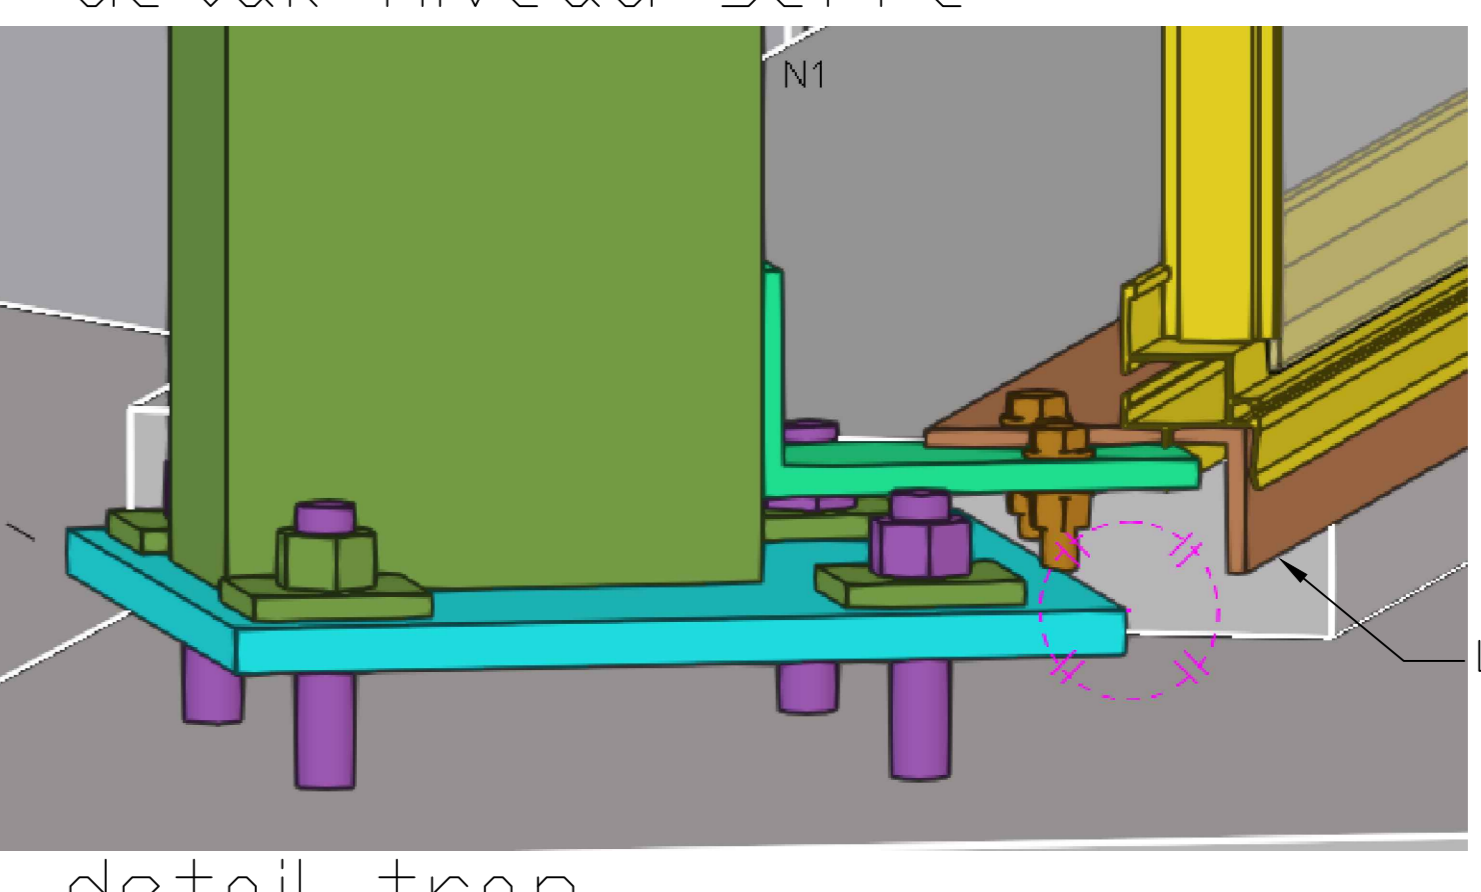
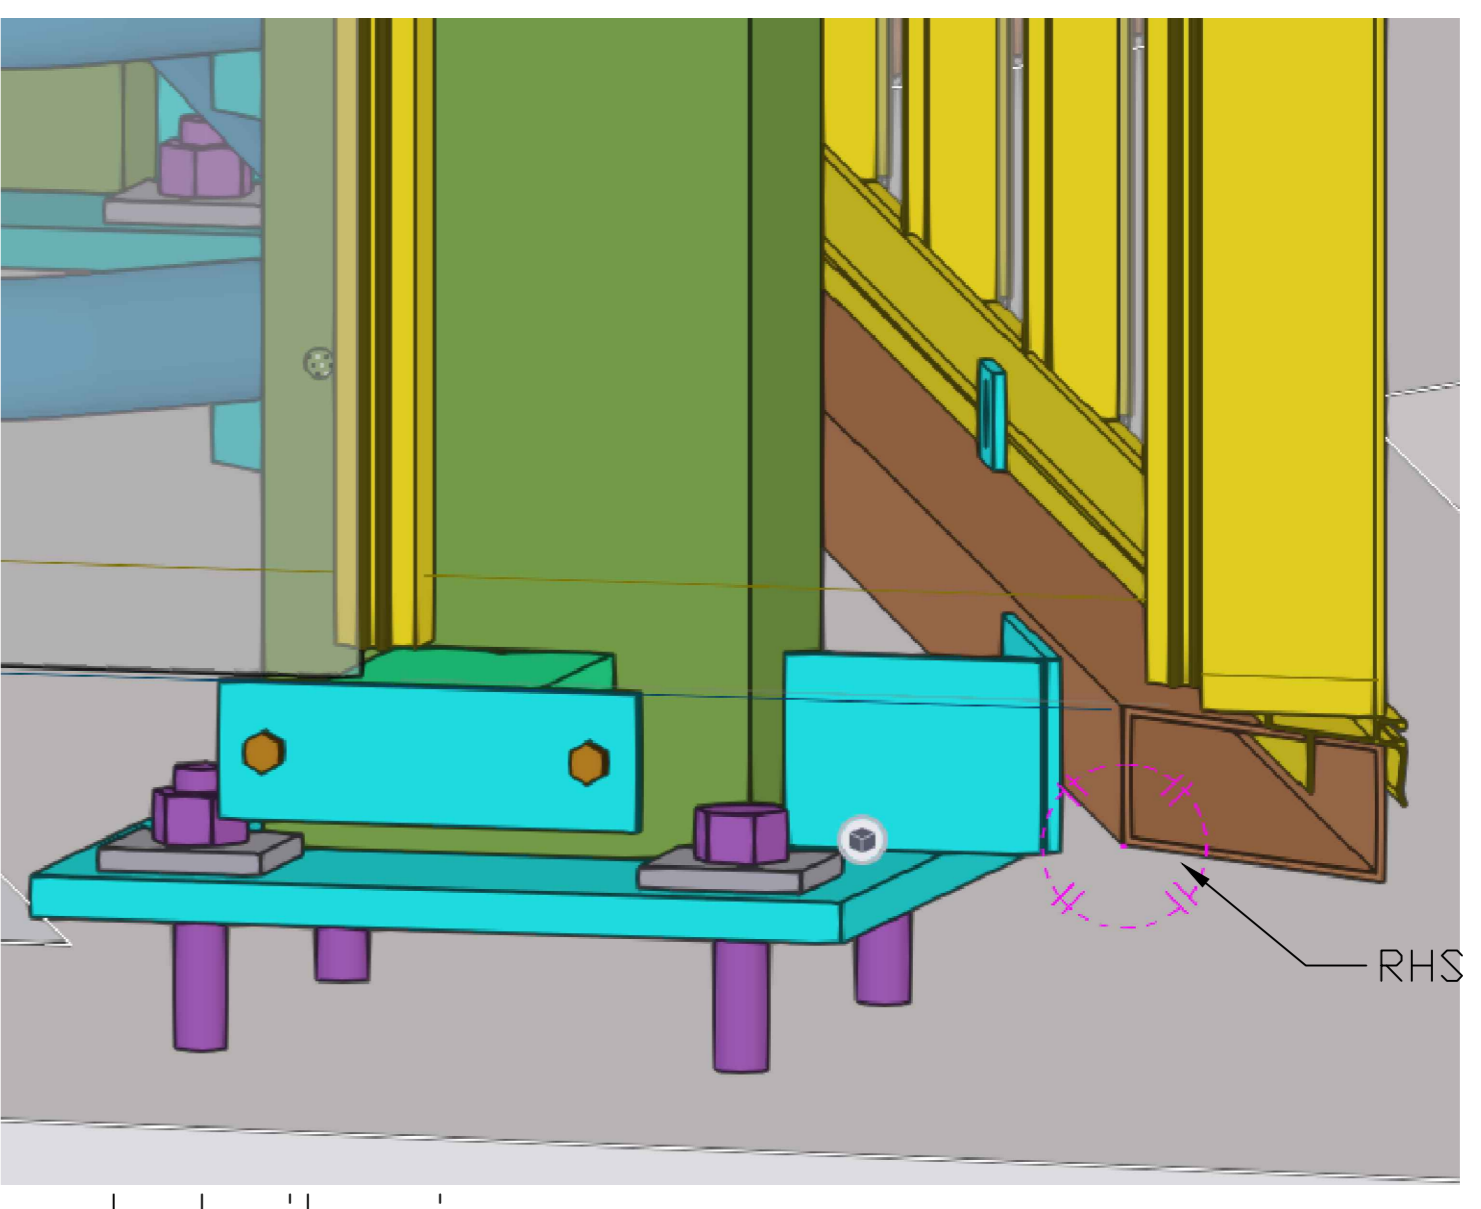
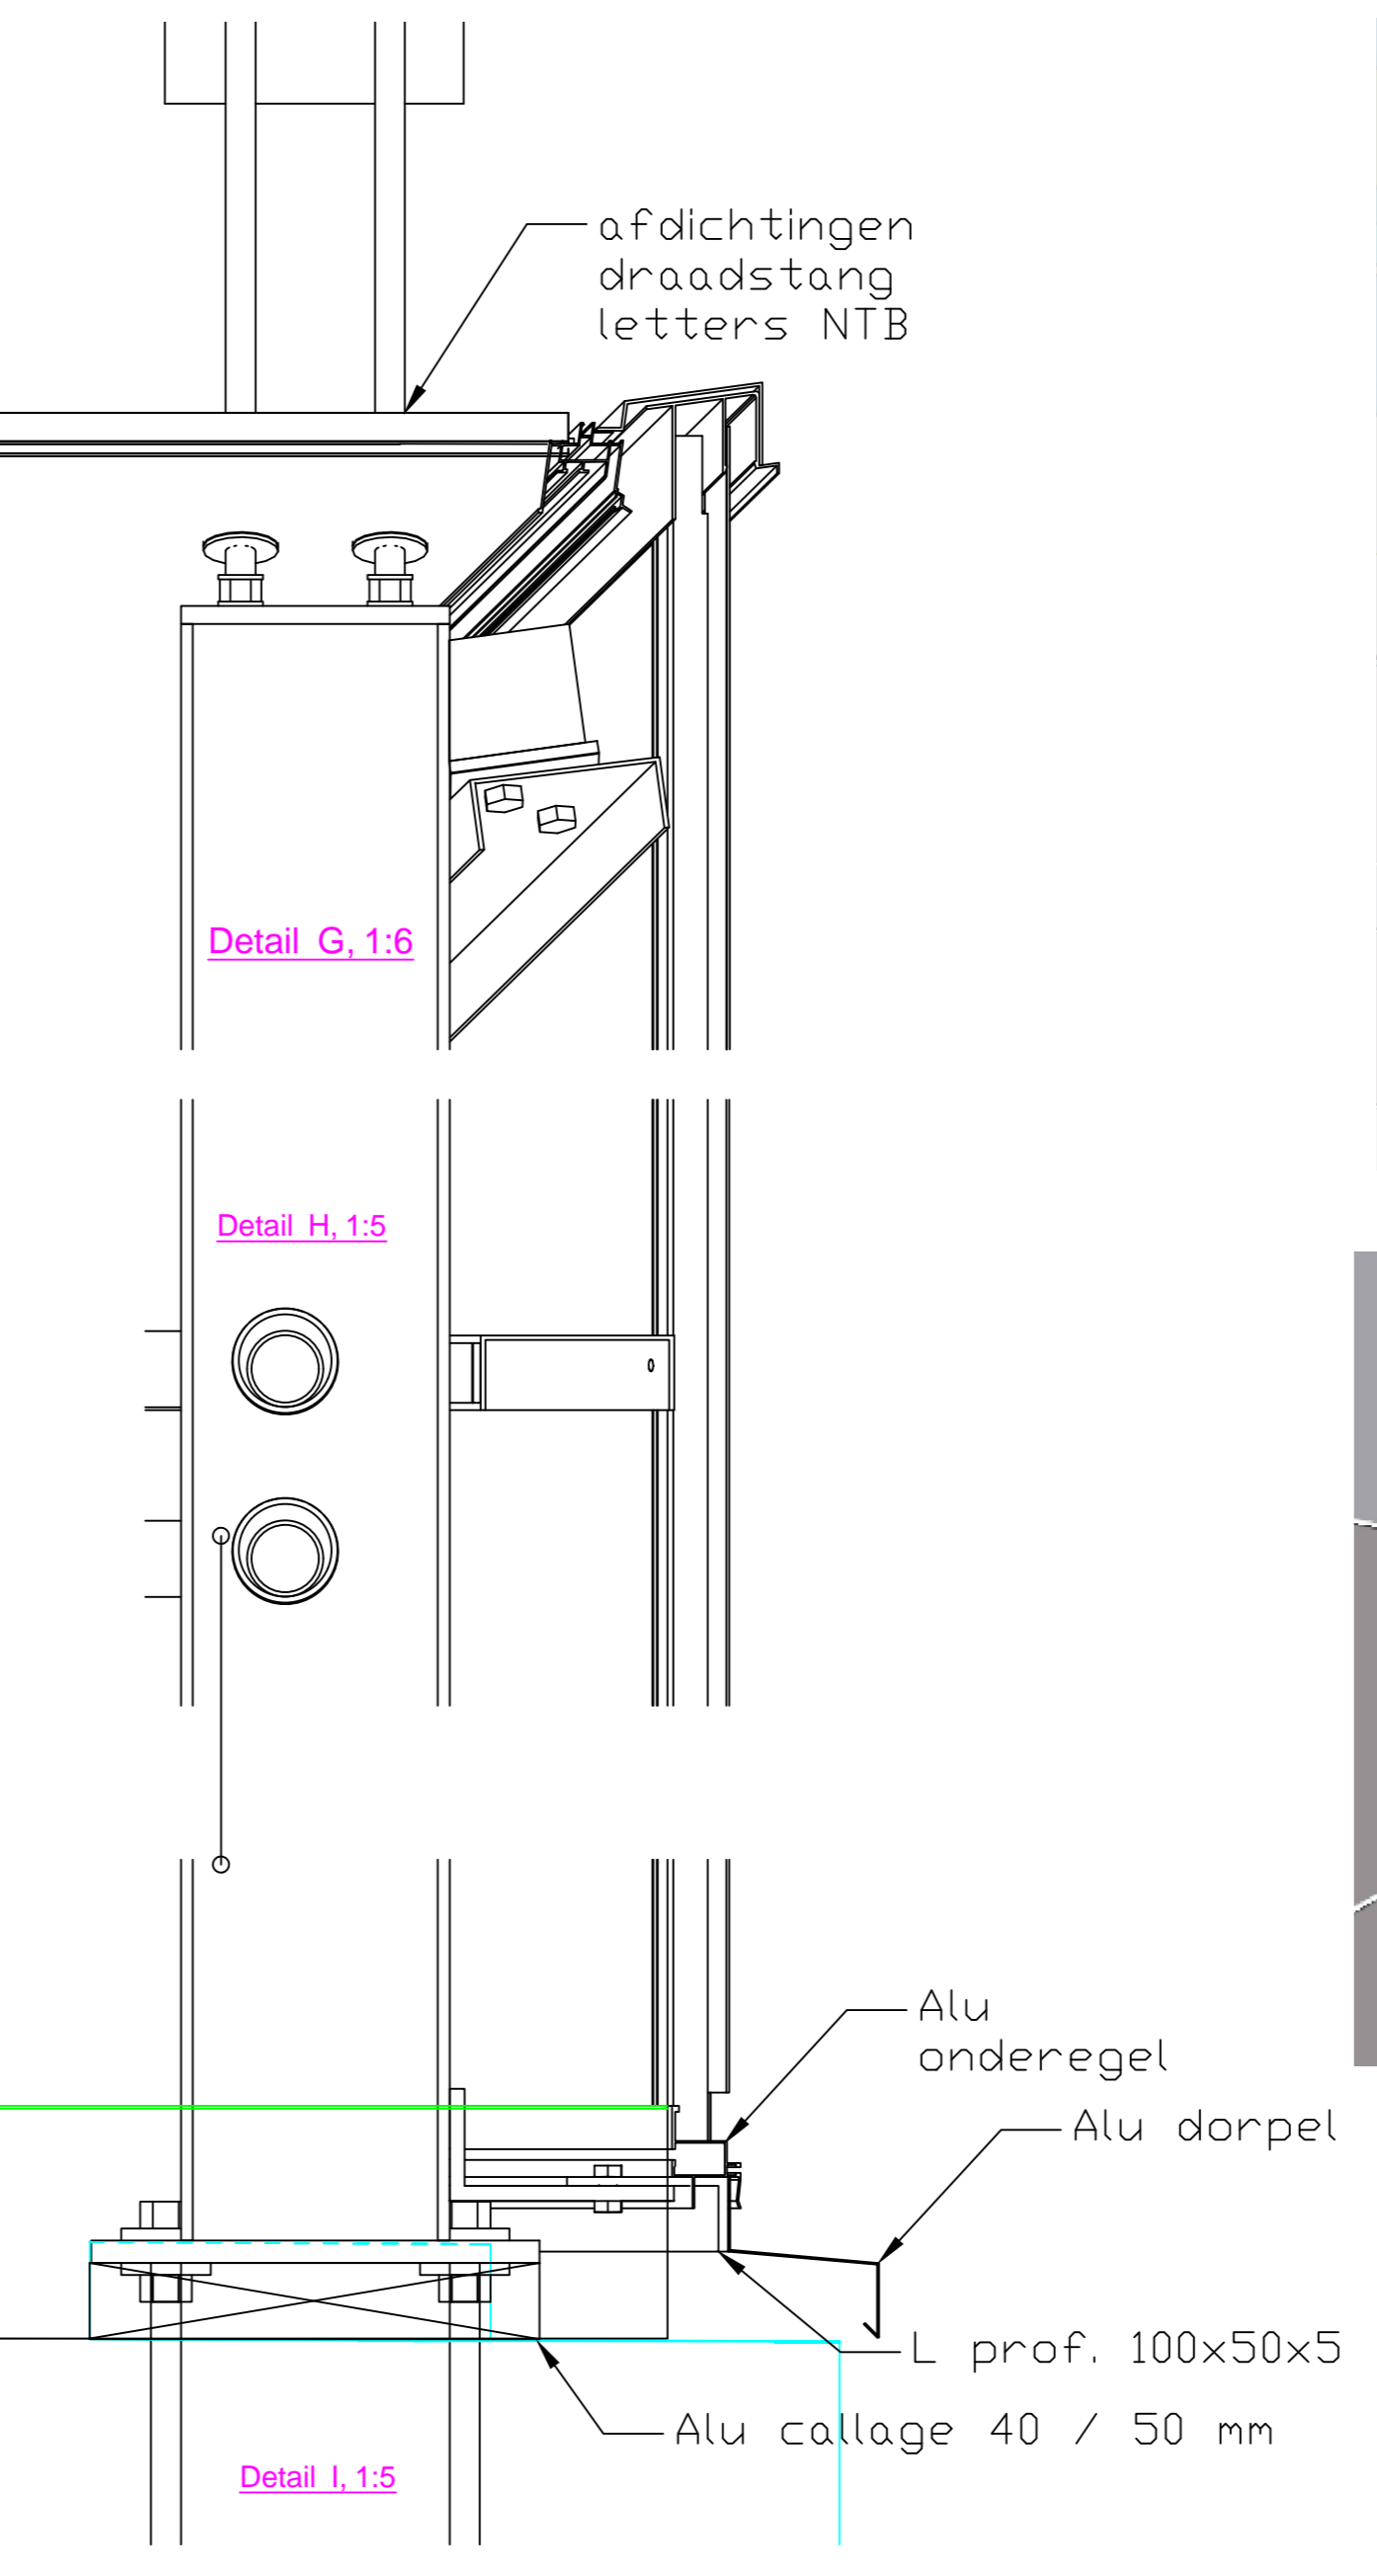
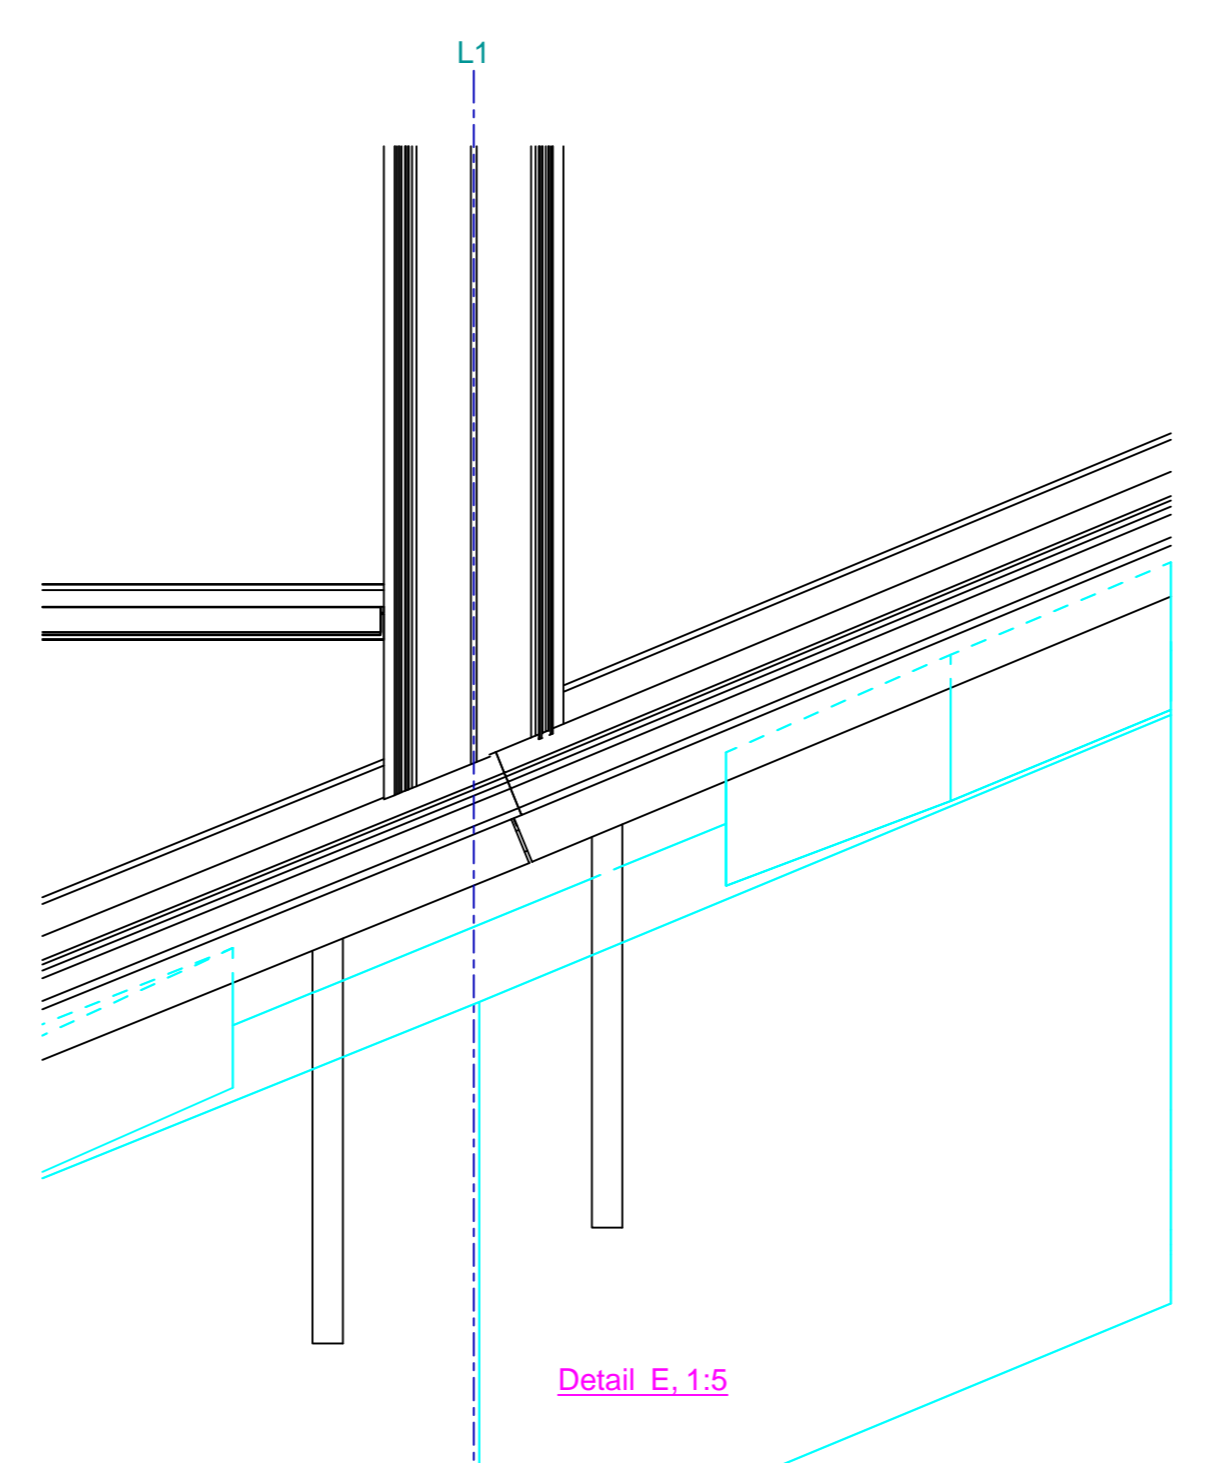
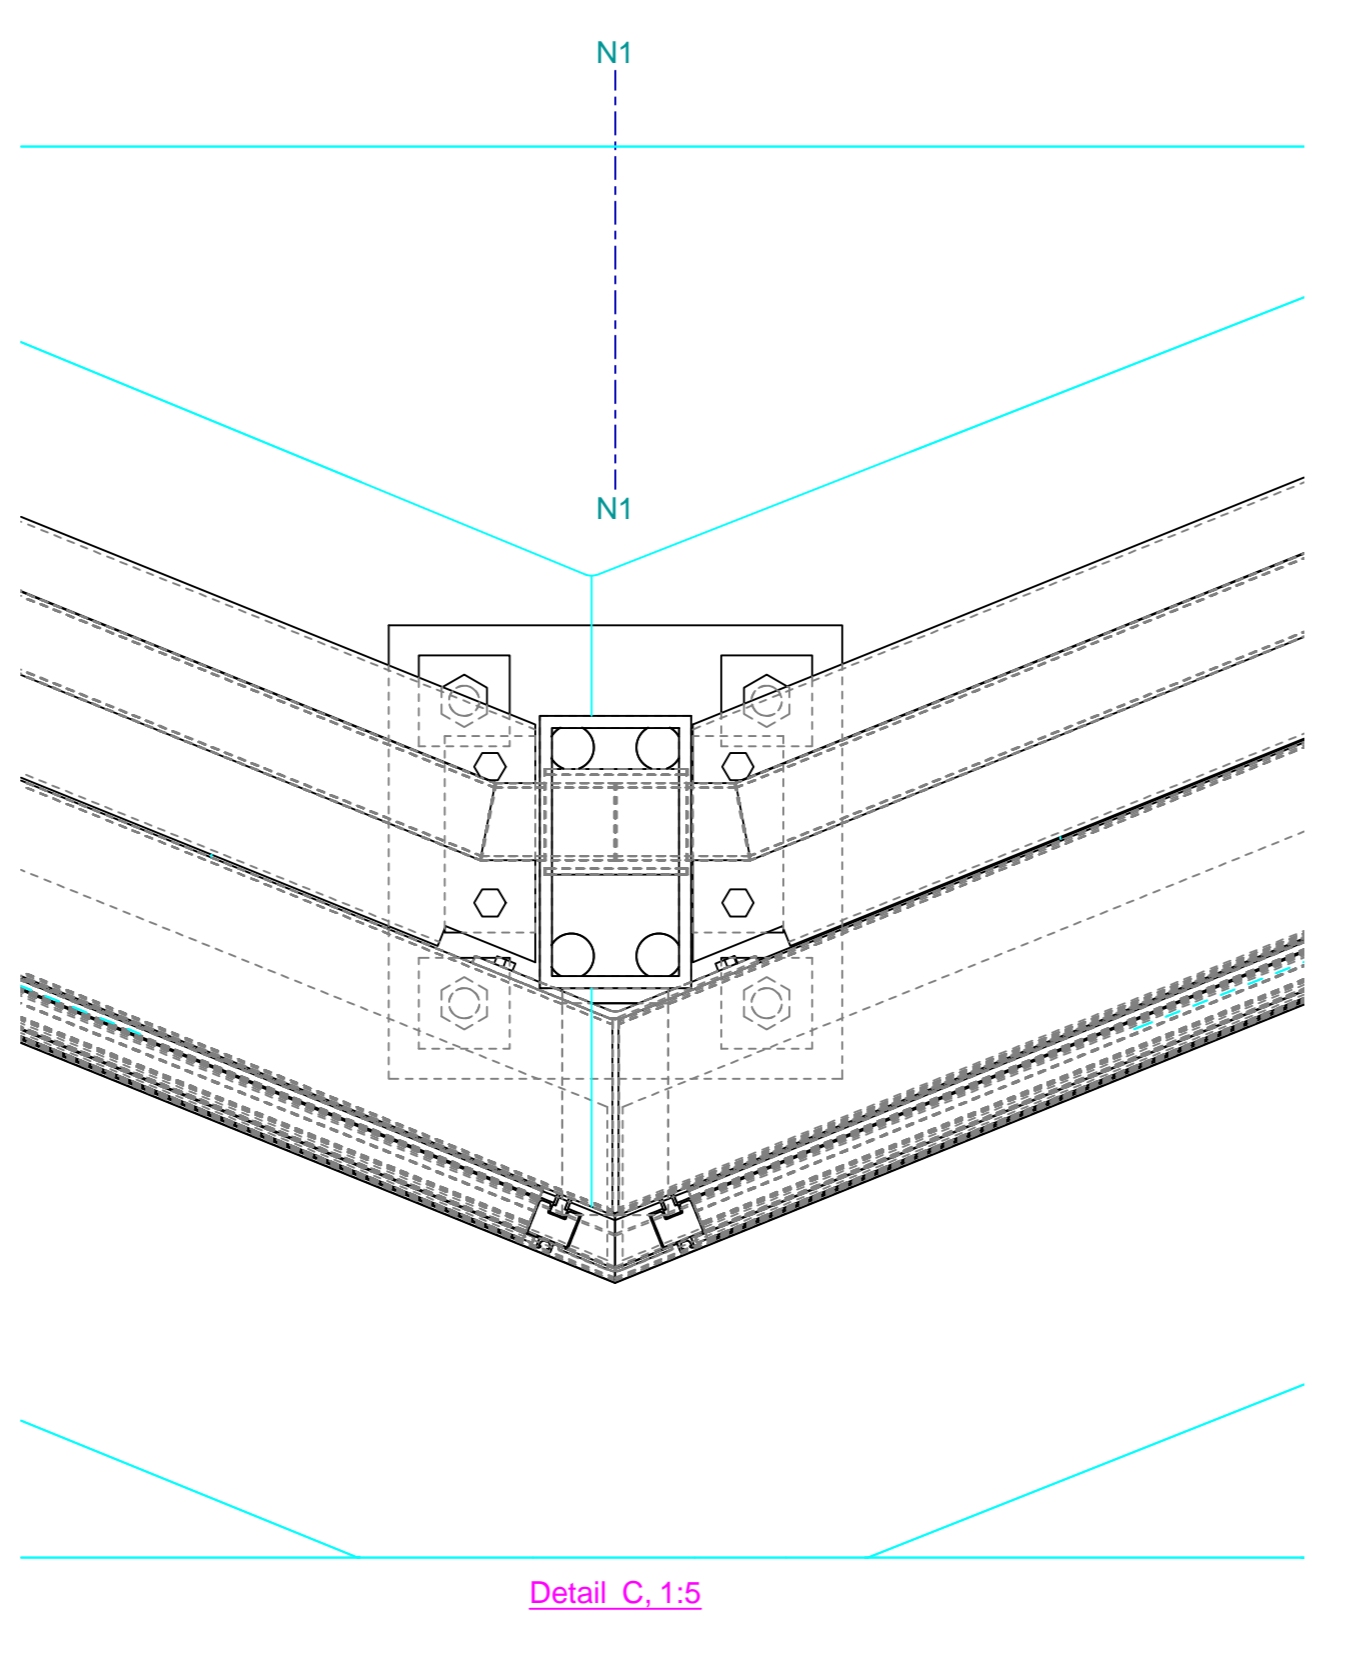
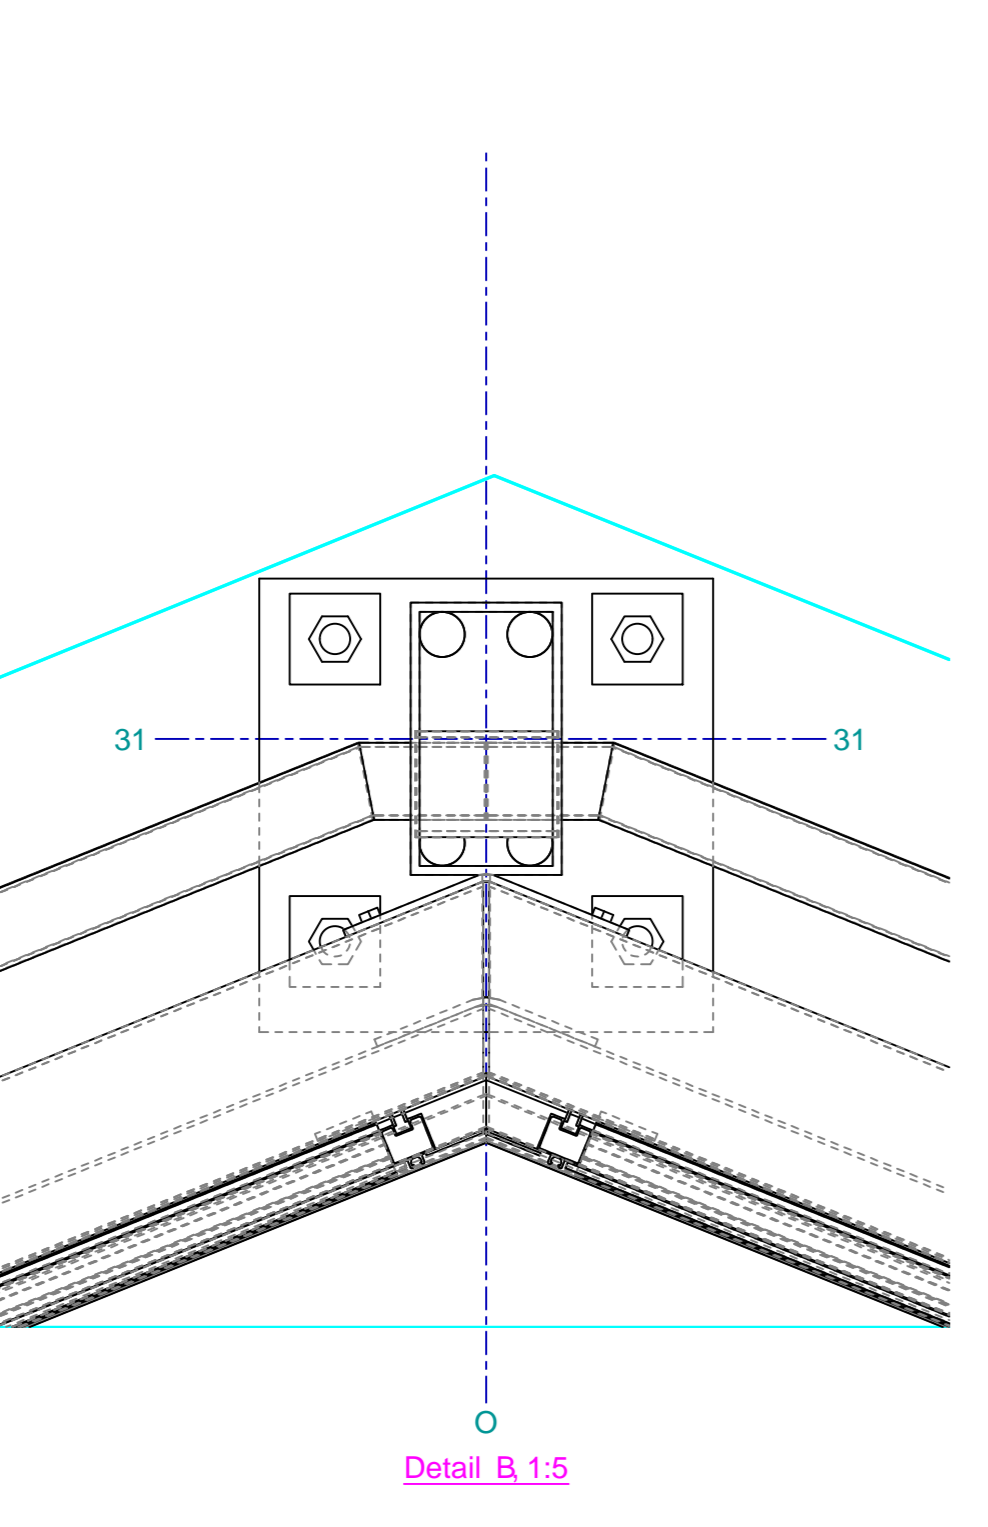


dsn A-A, 1:60

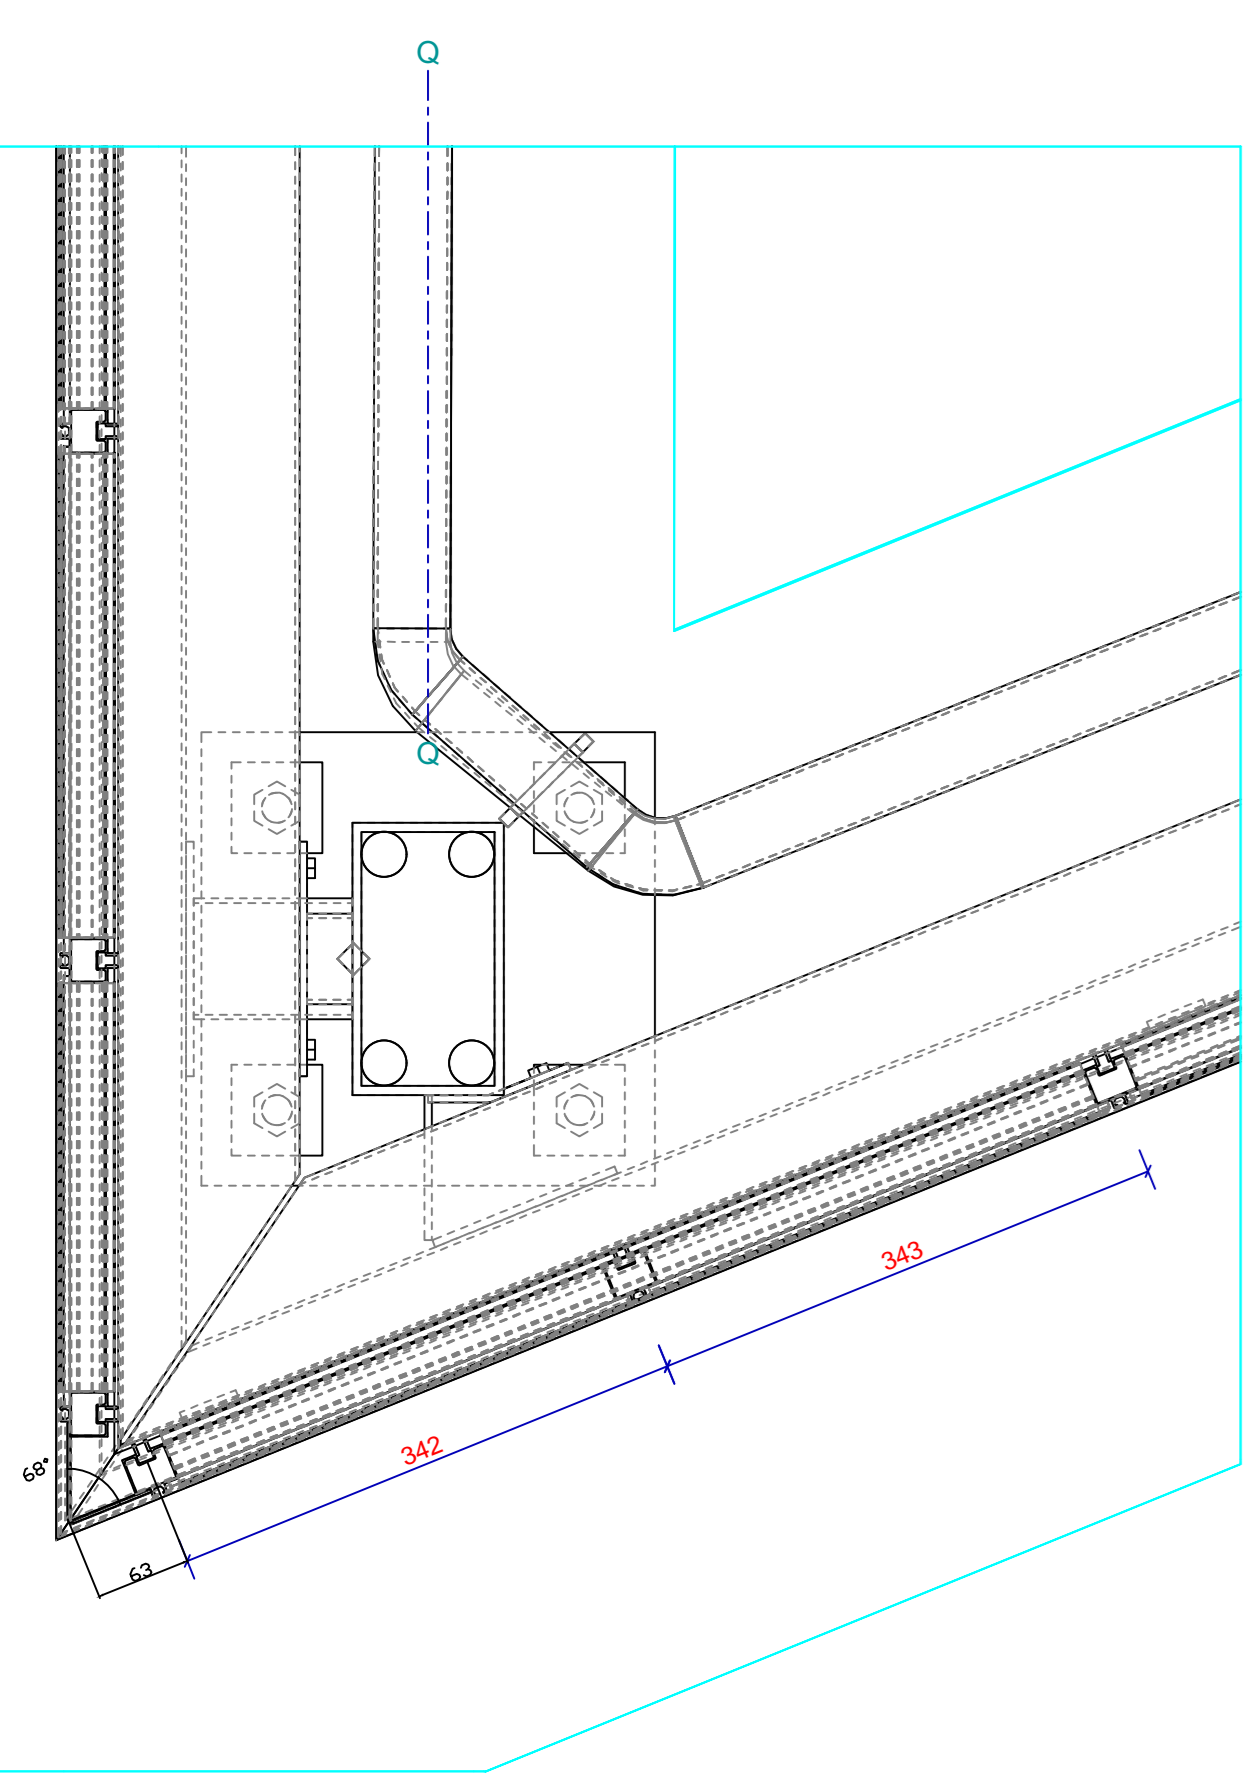

detail zetwerk op hoek
boven / onderkant

project	AGROTOPIA Bouwen van een dakserre	werf	REO VEILING Oostnieuwkerksesteenweg 101 B-8800 Roeselare
klant	INAGRO VZW Project "Agrotopia"	titel	Zichten inkomgevel AS 31
fase	Dakserre	titel	Zichten inkomgevel AS 31

deforche construct
 002.170513.004 blz 1
 02012019
 180 125 15
 31-01-2019
 30-07-01

