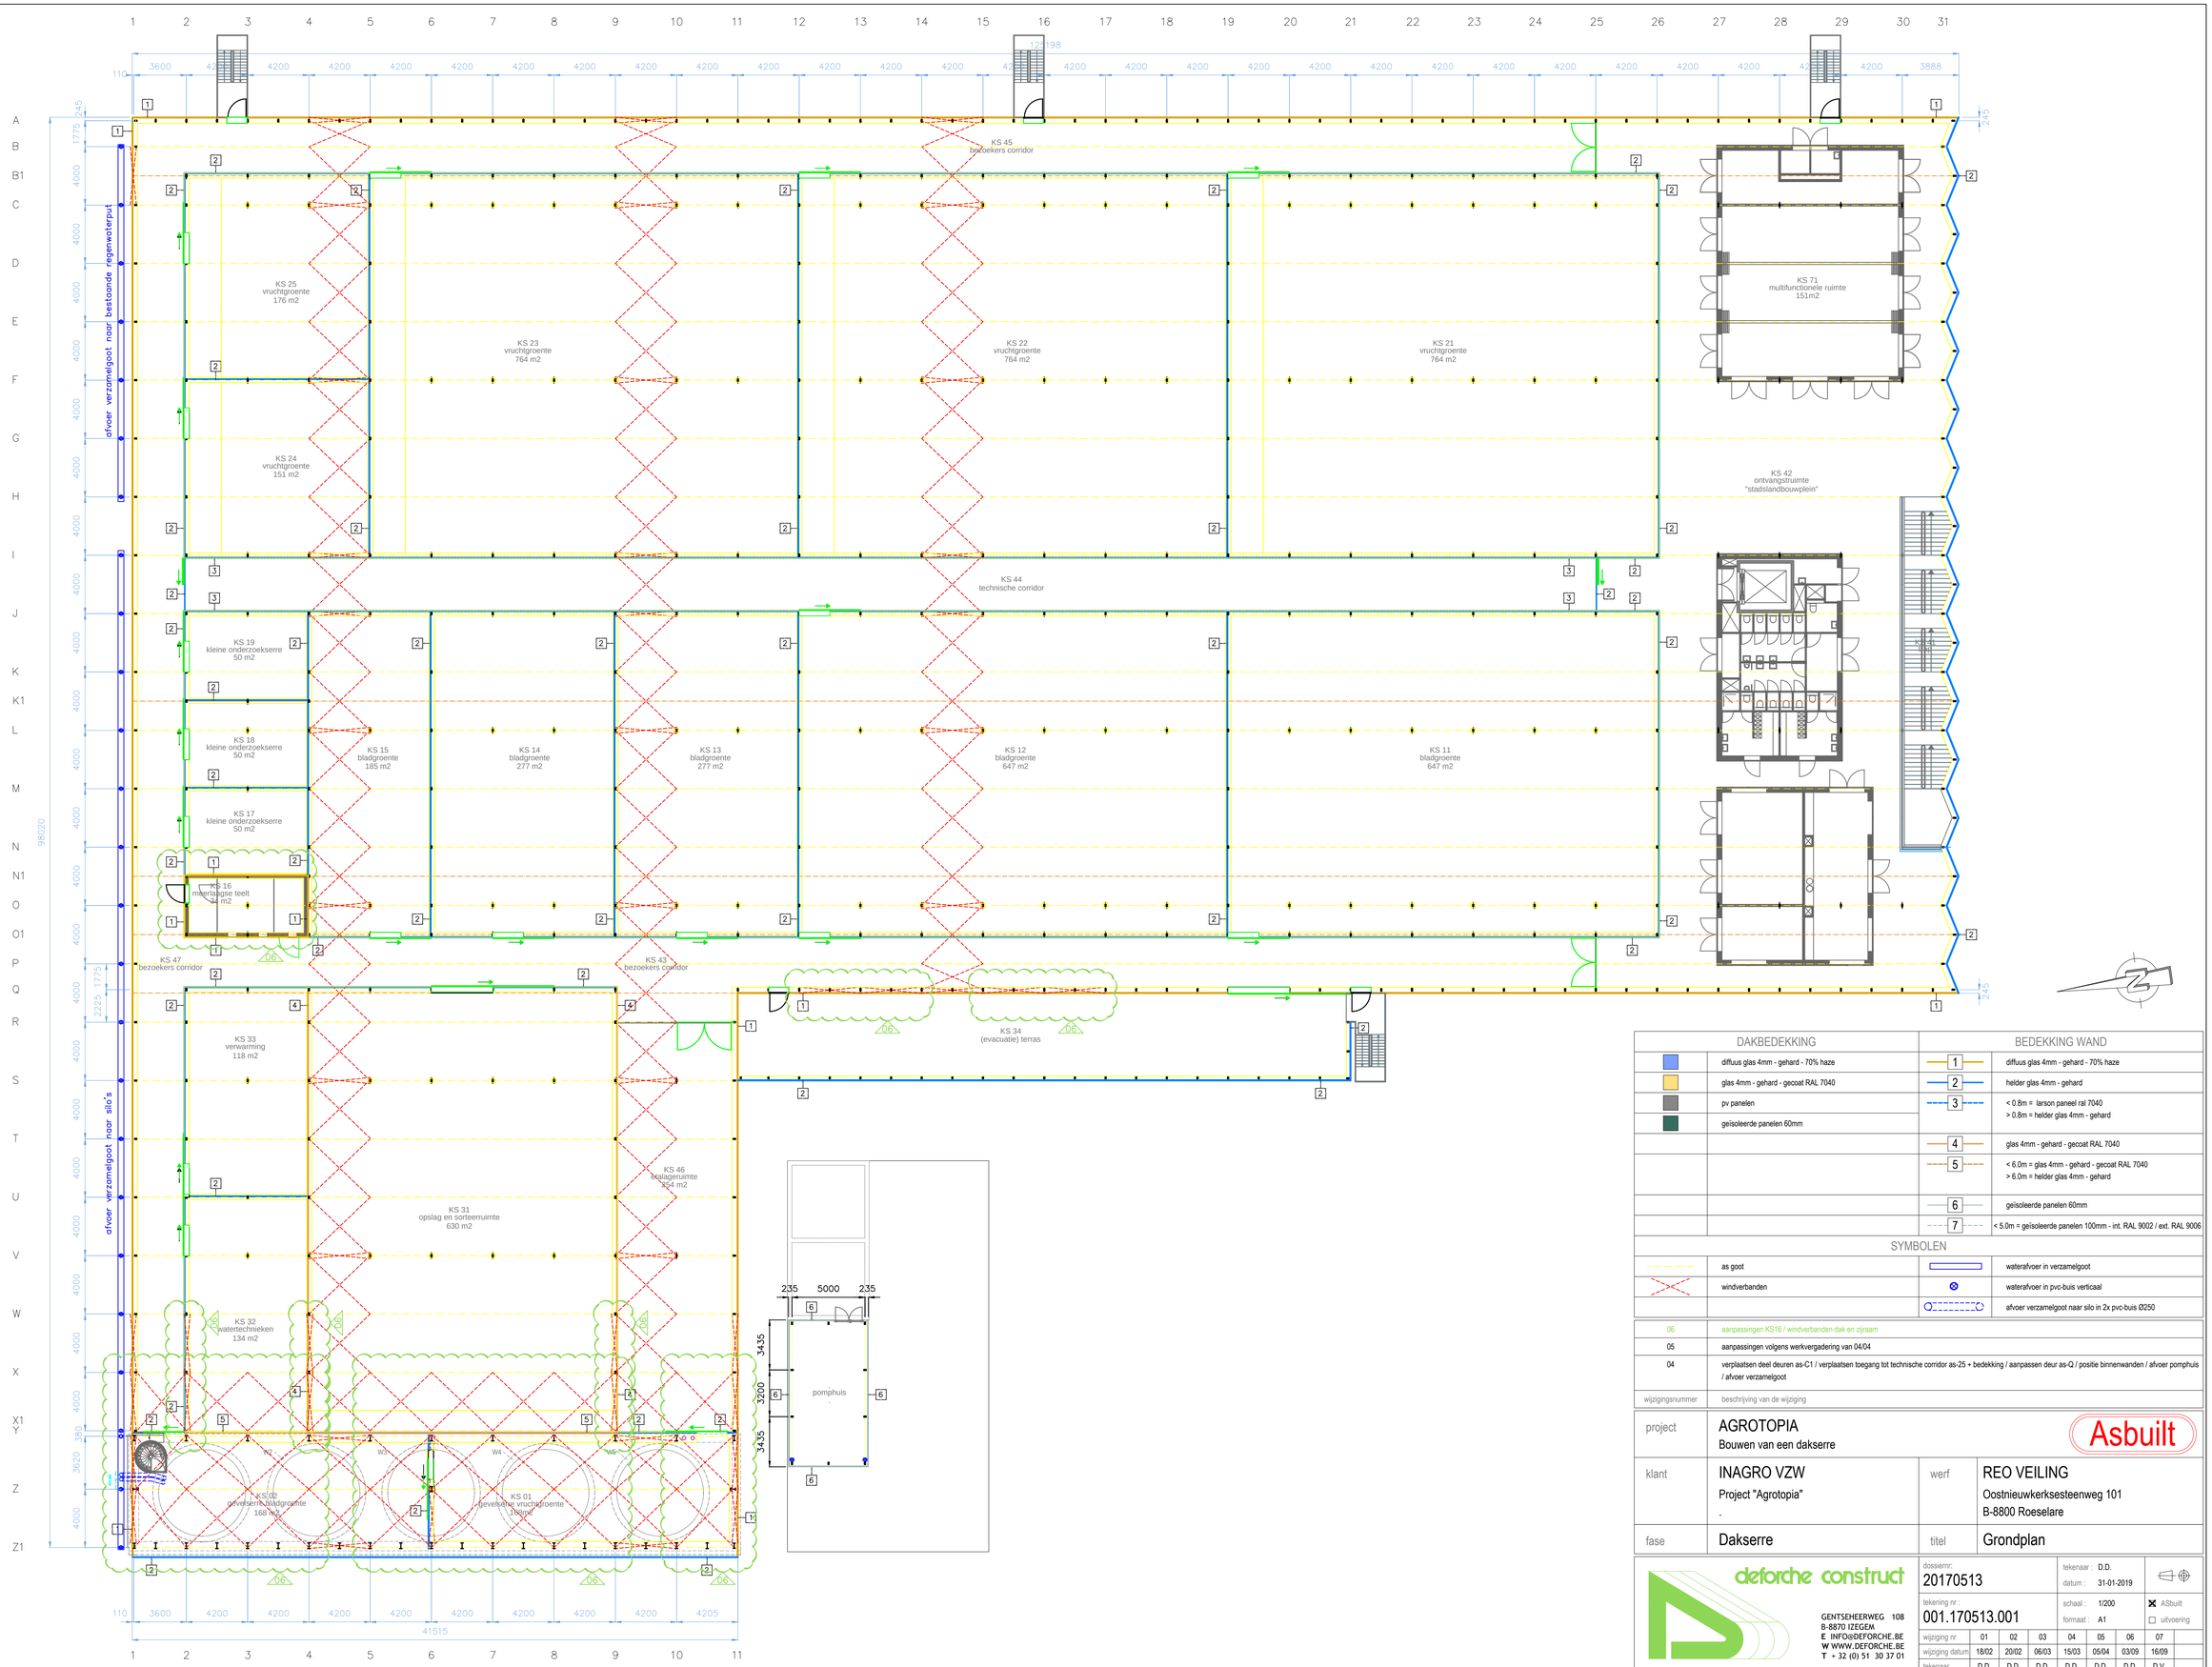

DAKBEDEKKING		BEDEKKING WAND	
	diffuus glas 4mm - gehard - 70% haze	1	diffuus glas 4mm - gehard - 70% haze
	glas 4mm - gehard - gecoat RAL 7040	2	helder glas 4mm - gehard
	pv panelen	3	< 0.8m = larson paneel ral 7040 > 0.8m = helder glas 4mm - gehard
	geisoleerde panelen 60mm		
		4	glas 4mm - gehard - gecoat RAL 7040
		5	< 6.0m = glas 4mm - gehard - gecoat RAL 7040 > 6.0m = helder glas 4mm - gehard
		6	geisoleerde panelen 60mm
		7	< 5.0m = geisoleerde panelen 100mm - int. RAL 9002 / ext. RAL 9006

SYMBOLEN			
	as goot		waterafvoer in verzamelgoot
	windverbanden		waterafvoer in pvc-buis verticaal
			afvoer verzamelgoot naar silo in 2x pvc-buis Ø250

wijzigingsnummer	beschrijving van de wijziging
06	aanpassingen KS16 / windverbanden dak en zijraam
05	aanpassingen volgens werkvergadering van 04/04
04	verplaatsen deel deuren as-C1 / verplaatsen toegang tot technische corridor as-25 + bedekking / aanpassen deur as-Q / positie binnenwanden / afvoer pomphuis / afvoer verzamelgoot

project	AGROTOPIA Bouwen van een dakserre		Asbuilt
klant	INAGRO VZW Project "Agrotopia" .	werf	REO VEILING Oostnieuwkerksesteenweg 101 B-8800 Roeselare
fase	Dakserre	titel	Grondplan

deforche construct
GENTSEHEERWEG 108
B-8870 IZEGEM
E INFO@DEFORCHE.BE
W WWW.DEFORCHE.BE
T + 32 (0) 51 30 37 01

dossiernr: 20170513
tekenaar : D.D.
datum : 31-01-2019
tekening nr : 001.170513.001
schaal : 1/200
formaat : A1
☒ ASbuilt
☐ uitvoering

wijziging nr	01	02	03	04	05	06	07
wijziging datum	18/02	20/02	06/03	15/03	05/04	03/09	16/09
tekenaar	D.D.	D.D.	D.D.	D.D.	D.D.	D.D.	D.V.