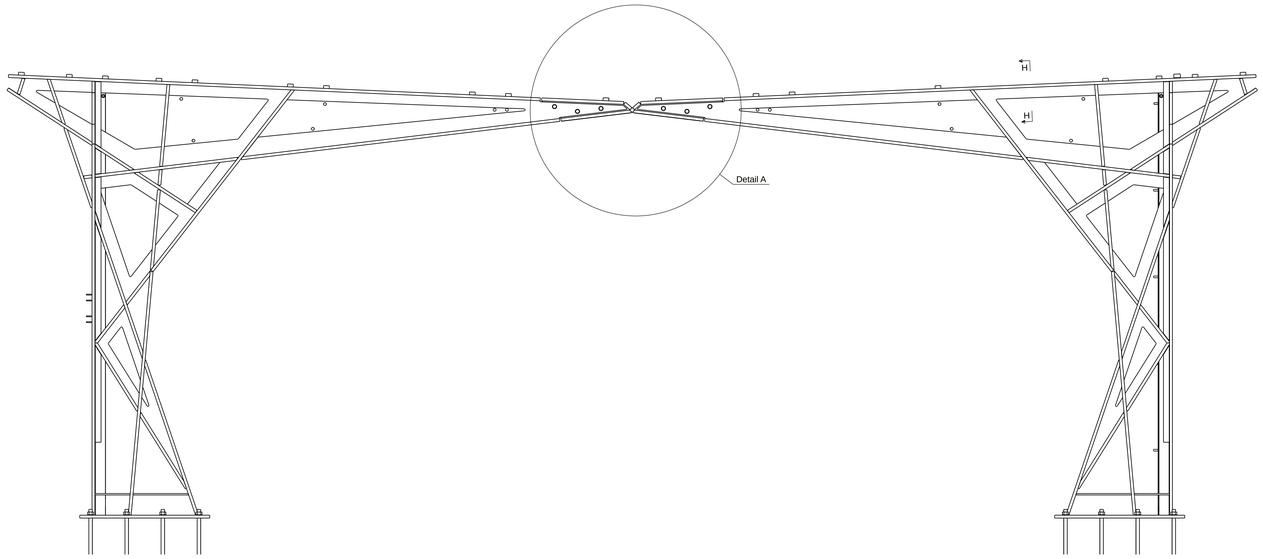

ALGEMEEN SPANTAANZICHT
1:15

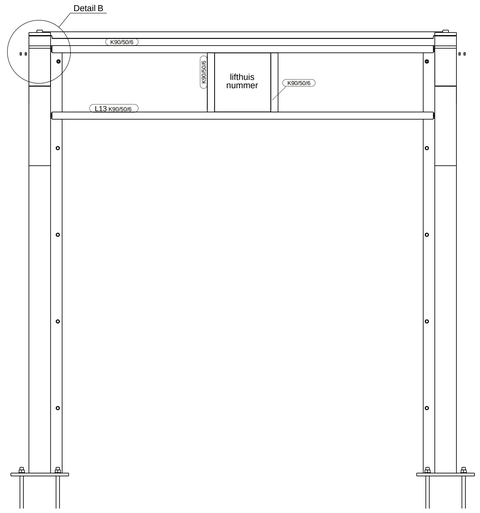

KOPSE ZIJDE SPANT LIFTHUISJE 1

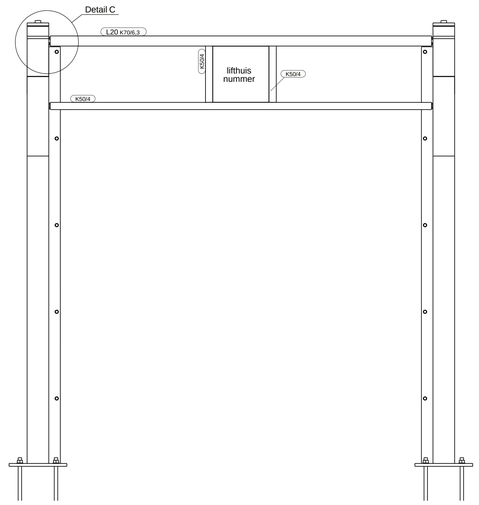

KOPSE ZIJDE SPANT LIFTHUISJE 2 EN 3

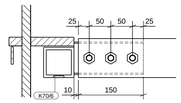

dsn J - J, 1:5

SPANTAANZICHT
1:10

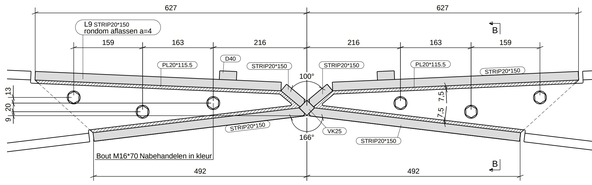

Detail A, 1:5
Vlinderknoop

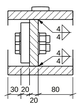

dsn B - B, 1:5

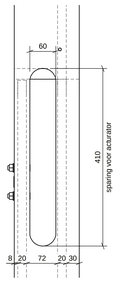

dsn I - I, 1:5

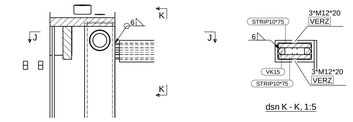

dsn K - K, 1:5

Detail B, 1:5
Koppeling spant-kopgevel

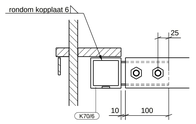

dsn L - L, 1:5

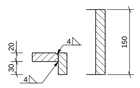

dsn C - C, 1:5
Spantdoorsnede

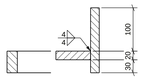

dsn D - D, 1:5
Spantdoorsnede

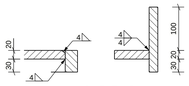

dsn E - E, 1:5
Spantdoorsnede

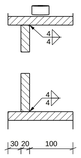

dsn F - F, 1:5
Spantdoorsnede

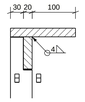

dsn G - G, 1:5
Spantdoorsnede

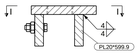

dsn H - H, 1:5
Spantdoorsnede

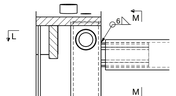

Detail C, 1:5
Koppeling spant-kopgevel

dsn M - M, 1:5
Spantdoorsnede

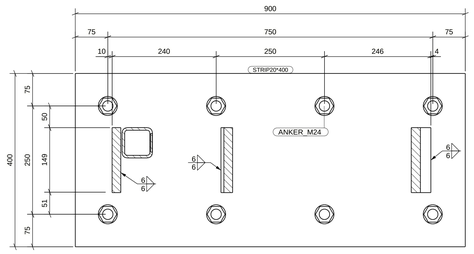

dsn A - A, 1:5
Voetplaat

MATERIAALSTAAT	
STAAL:	S235JR
RVS:	316
GLAS:	GELAAGD/GEHARD LOW IRON + CLEARSHIELD ECO
BOUTEN:	8.8 THERMISCH VERZINKT
AFDICHTINGSKIT:	DOW CORNING 791 OF GELIJKWAARDIG
STRUCTURELE KIT:	DOW CORNING 993

KLEURENSTAAT

* SPANTEN:
  - SCOPEREN + POEDERCOATEN GRIS SABLÉ MET TEXTUUR
* STAAL T.B.V. SIGNALERING:
  - VERZINKEN + POEDERCOATEN GRIS SABLÉ MET TEXTUUR
* DWARSSPANTEN:
  - VERZINKEN + POEDERCOATEN GRIS SABLÉ MET TEXTUUR
* DAKLUIK:
  - RVS 316 + POEDERCOATEN GRIS SABLÉ MET TEXTUUR
* GOOT:
  - RVS 316 + POEDERCOATEN GRIS SABLÉ MET TEXTUUR
* GLASROTULES:
  - RVS 316
* VENTILATIEROOSTERS:
  - ALUMINIUM + POEDERCOATEN GRIS SABLÉ MET TEXTUUR
* NUMMERING LIFTHUIS:
  - VERZINKEN + POEDERCOATEN RAL ???? WIT
* AFDICHTINGSKIT:
  - ANTRACIET

DEFINITIEF

B	AS BUILT	24.10.2023	E.OosID
A	Controle opmerkingen verwerkt / status definitief	17.09.2021	E.OosID
Revisie	Revisie beschrijving	Revisiedatum	Revisie door

Nominale lengtematen 1, in mm.

Toler. klasse EN ISO 13920	2 t/m 30	Boven 30 tot 120	Boven 120 tot 400	Boven 400 tot 1000	Boven 1000 tot 2000	Boven 2000 tot 4000	Boven 4000 tot 8000	Boven 8000 tot 12000	Boven 12000 tot 16000	Boven 16000 tot 20000	Boven 20000
Tolerantie-klasse EN ISO 13920											
A	± 1	± 0	± 1	± 2	± 3	± 4	± 5	± 6	± 7	± 8	± 9
B		± 2	± 2	± 3	± 4	± 6	± 8	± 10	± 12	± 14	± 16
C		± 3	± 4	± 6	± 8	± 11	± 14	± 18	± 22	± 26	± 30
D		± 4	± 7	± 9	± 12	± 16	± 21	± 27	± 32	± 38	± 44

Nominale hoekmaten 1, in mm.

Toler. klasse EN ISO 13920	100 t/m 400	Boven 400 tot 1000
Tolerantie-klasse EN ISO 13920		
A	±30'	±15'
B	45'	±30'
C	±1°	±45'
D	±1°30'	±1°15'

Beschrijving	SPANTAANZICHTEN + DETAILS
Projectnaam	Lifthuisjes Vijzelgracht Amsterdam
Opdrachtgever	Max Bögl Nederland B.V.

BROEZE
WHEN STEEL MATTERS
Industriweg 10
7442 CV Nijverdal
tel. +31(0)548-610730
www.broeze.nl

Getekend	E.OosID	Ordern:	3206A
Gecontroleerd	E.OosID		
Datum	03.09.2021	Schaal: 1:189x841	Projectnr:
Executiefase	2		
Conservering	ZIE TEKENING/LIJSTEN		
Alle lassen 0.45 * ⁰(S235) en 0.55 * ⁰(S355) met een minimum a=4, tenzij anders vermeld			
Materiaalkwaliteit bolders S275 walsprofielen S235JR tenzij anders vermeld			
Blechkwaliteit 8.8, tenzij anders vermeld			

Deze tekening is eigendom van Broeze Nijverdal B.V. en mag zonder toestemming van, anderen dan, gebruiker(s) of anderen(s) gebruik worden zonder schriftelijke toestemming van Broeze Nijverdal B.V.

CE
WERKPLAATSCONTROLE

Tekeningnr: B
G [4]